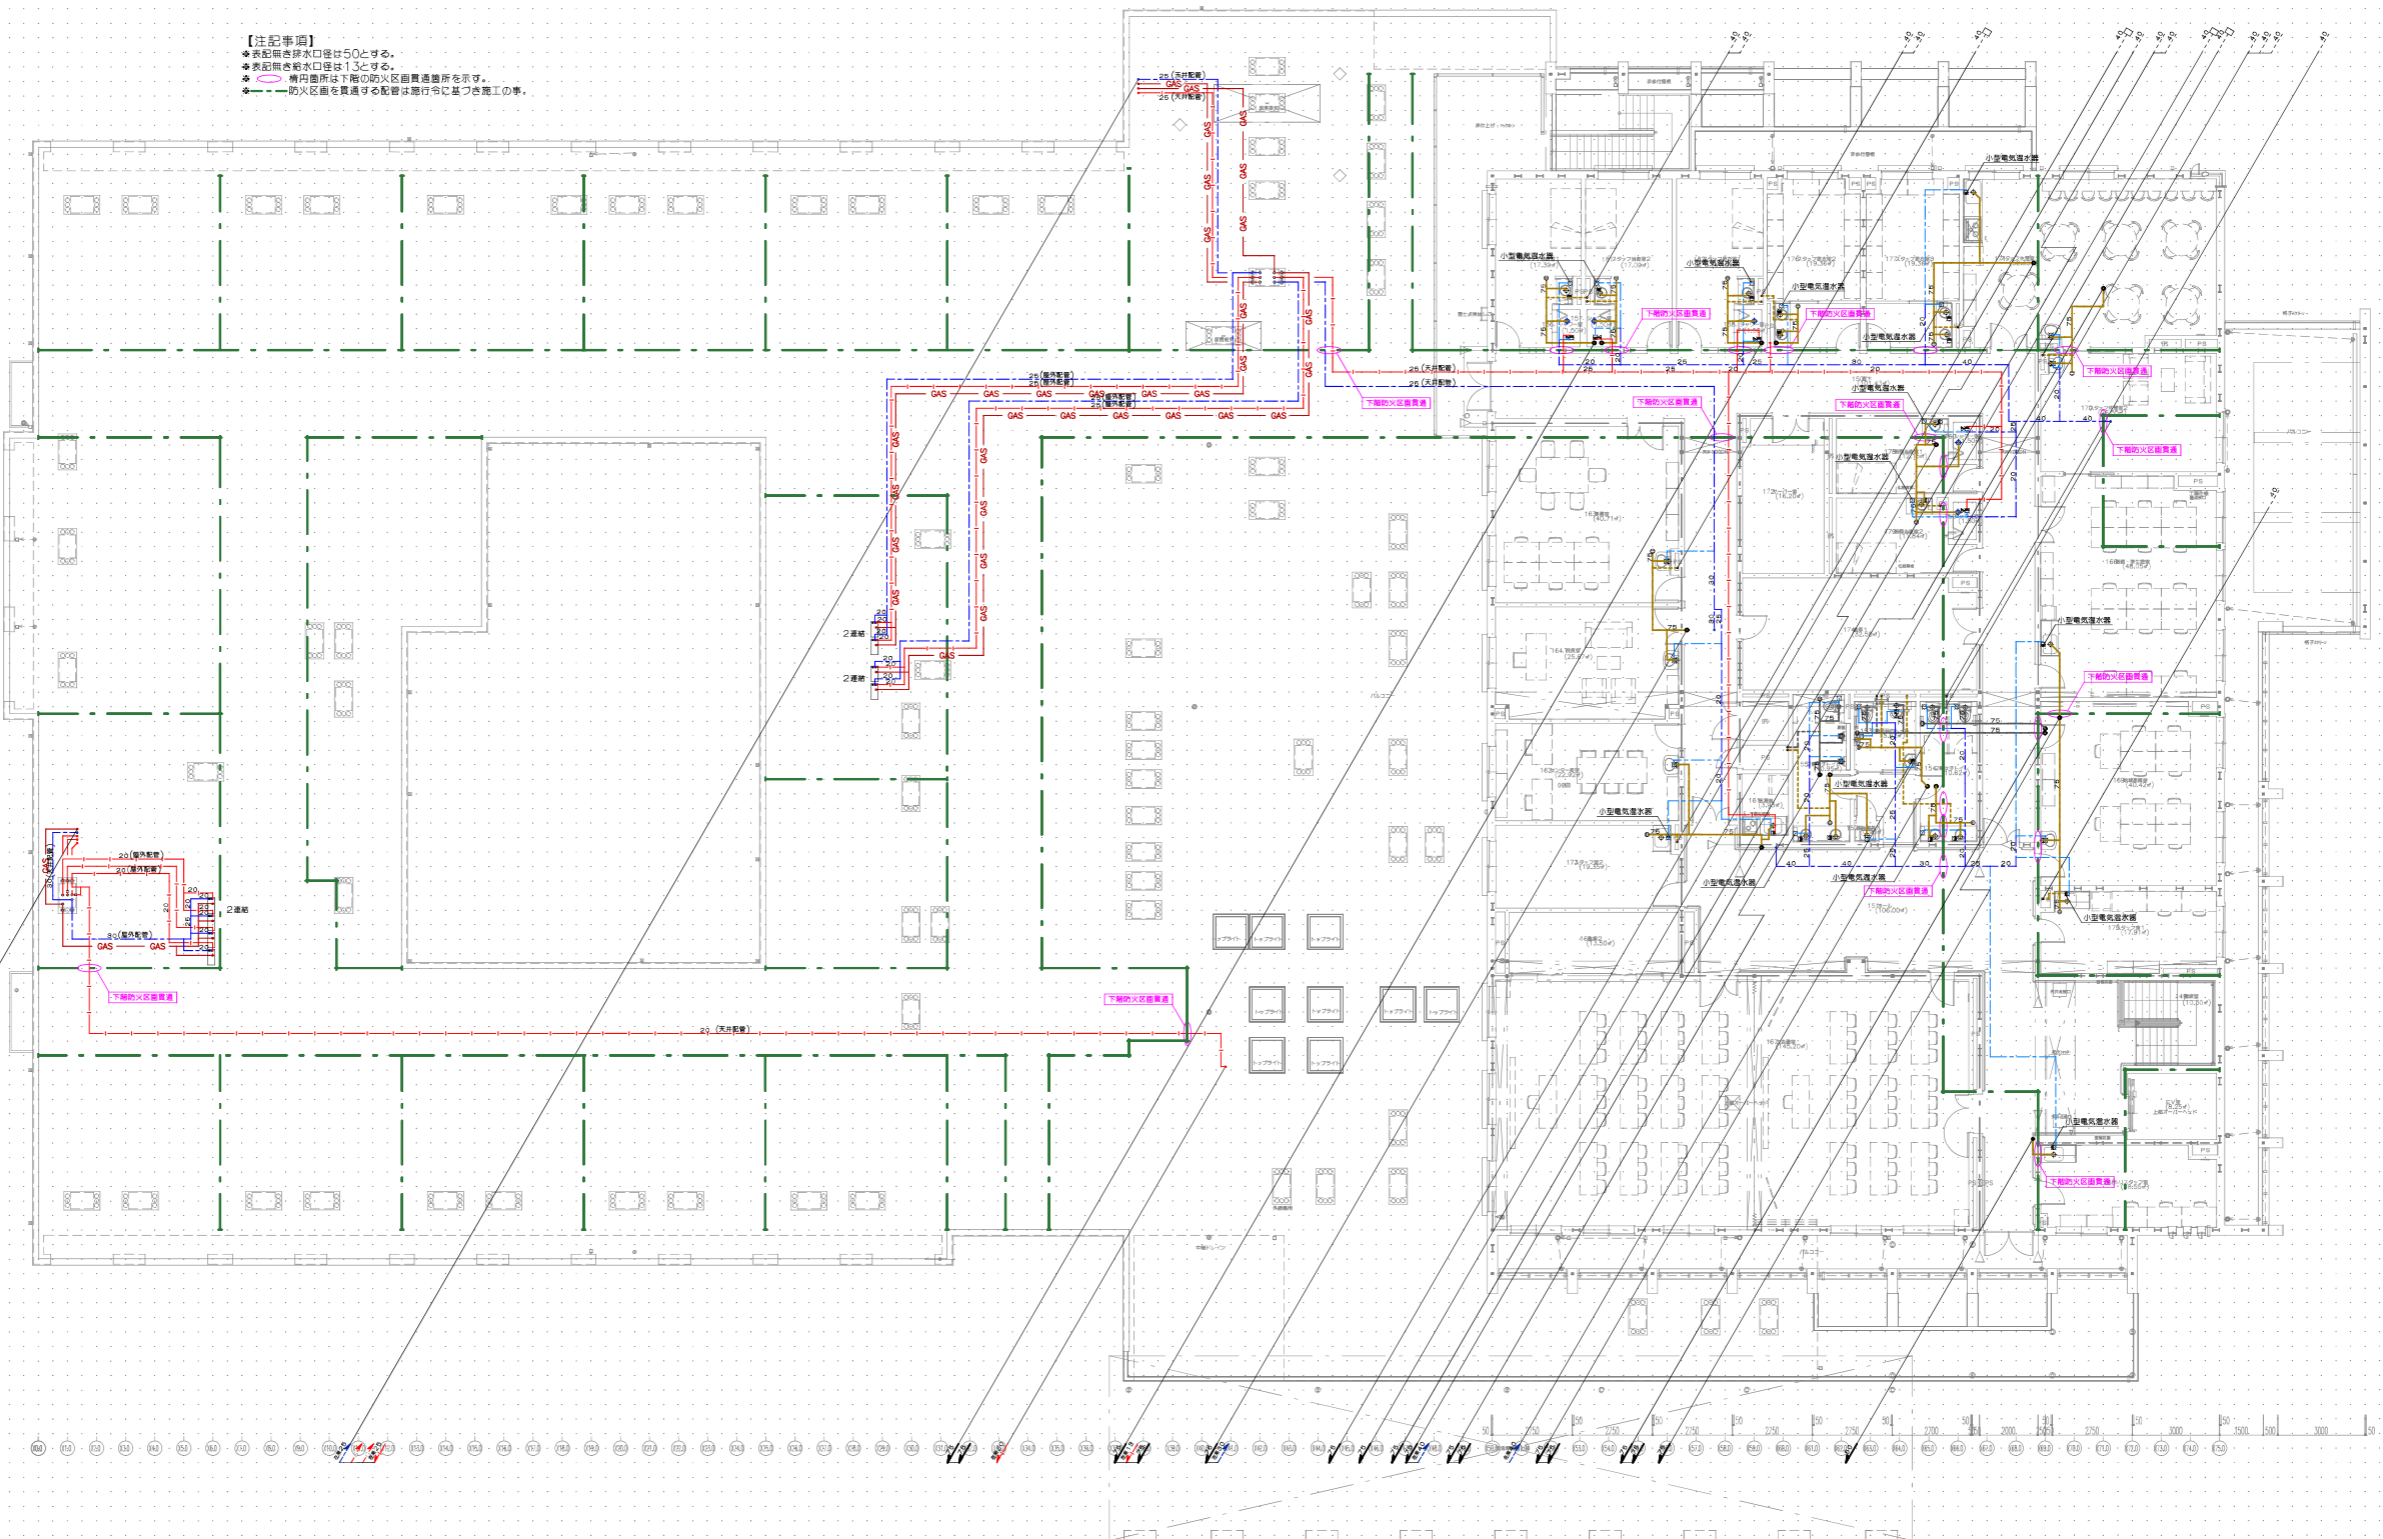


縮尺	単位 m

01 02 03 1000

【注記事項】  
 ● 青印箇所は下階の防火区画貫通箇所を示す。  
 ● 防火区画を貫通する配管は施行令に基づき施工の手。



01 02 03 100

01 02 03 100

図名	2階平面図
図番	2階平面図
単位	mm

竣工図  
 機械部