資料８

▼ ：基礎スリーブ箇所

※給水・給湯－700、通気－650、雨水－900と仮定する。

：箱抜き必要範囲

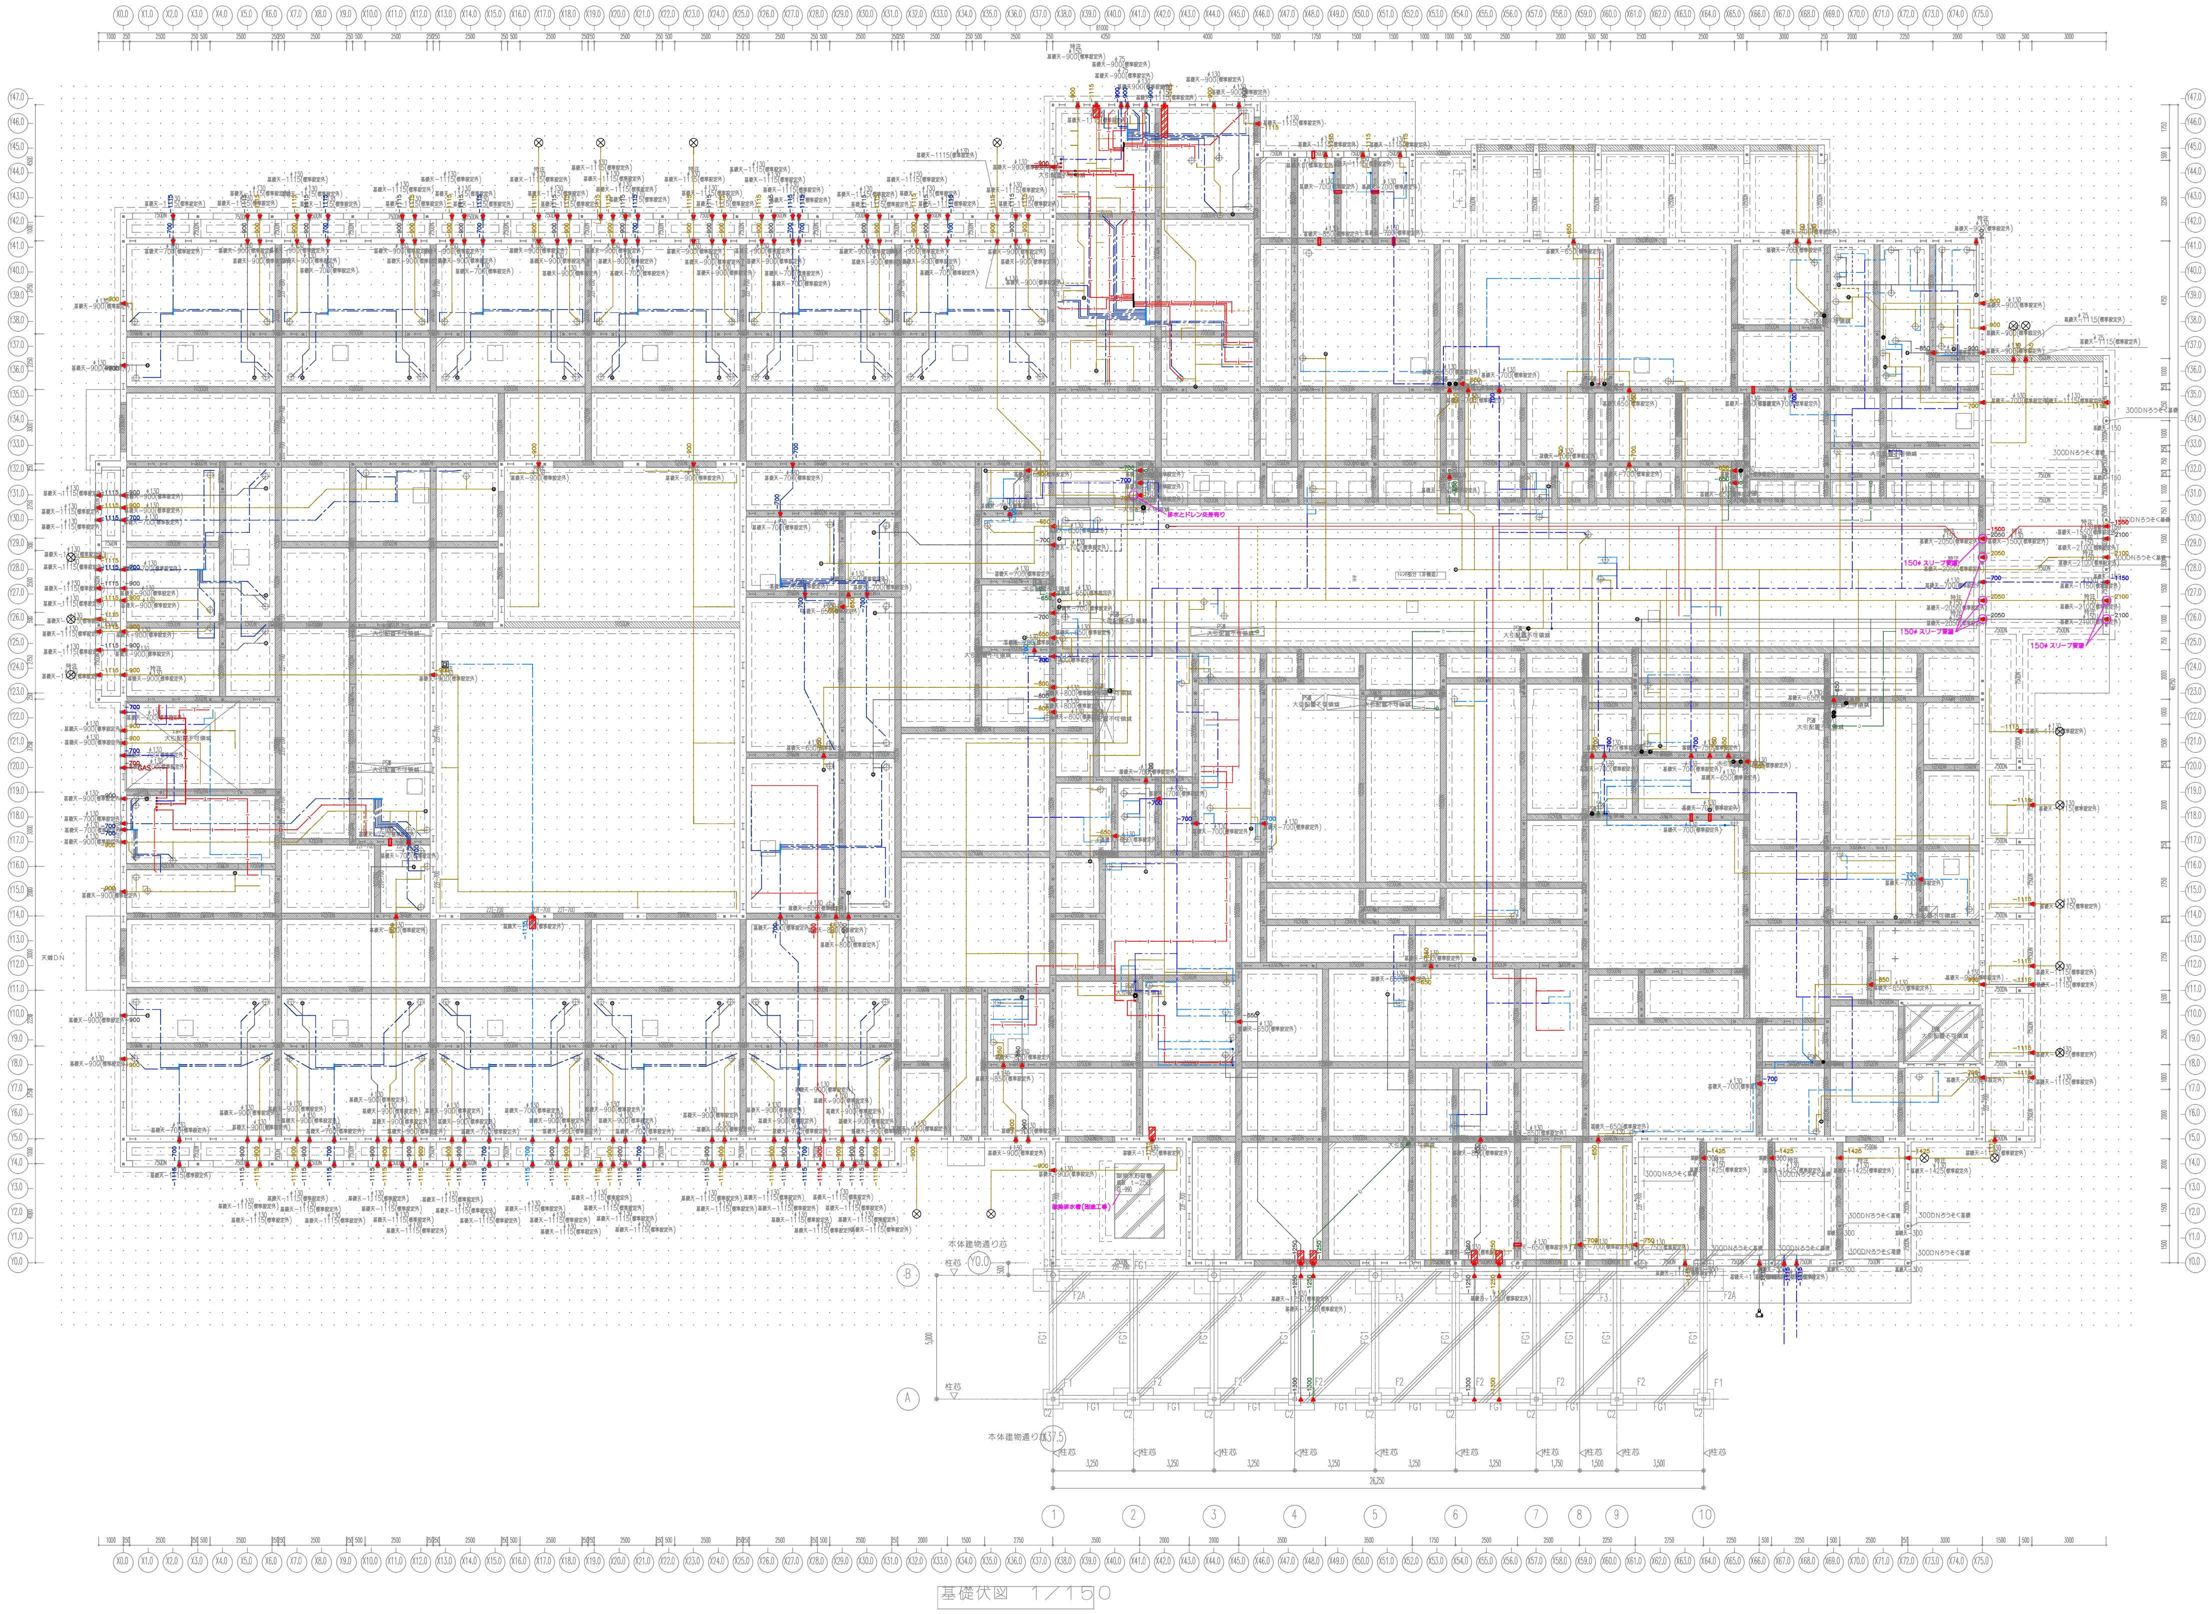

営業	設計	積算	インテリア	契約検図	最終検図	最終決定図	最終決定図 営業	最終決定図 建築	出荷	発注

商品名	セレブリオ　β
図面名称	基礎配管スリーブ図
図面番号	単位　ｍｍ

竣工図